


01 PLANTA A.R.Q. N+17.92
ESCALA 1:50

SIMBOLOGIA:

SIMBOLOGIA:

- ⊗ B.C.I. Bujía Tubería contra incendios
- ⊗ Columna del sistema de extinción de incendios
- ⊗ Resistor autorregulable tipo Pirestat
- ⊗ Tapon campana para tubería de acero
- ⊗ Hidrante contra incendios que incluye: gabinete metálico en color blanco con medidas 800/750/120 mm, cristal con manivela tipo metalista de 1/2" x 3/4" mm, rige cara; llave de ajuste; cation de ajuste; caja de compensación; todo.
- ⊗ 007" Diámetro nominal en pulgadas
- ⊗ Indica cambio de nivel de tubería
- HID-00 Indica número de hidrante contra incendios
- ⊗ Estator portátil de Polvo Clásico Sero (P-C3) tipo ABC, con capacidad de 6 kg. Incluye soporte para montaje en pared
- ⊗ Estator portátil de CO para fuegos eléctricos, con capacidad de 6 lbs. Incluye soporte para montaje en muro
- ⊗ Toma sistema para bomberos.
- ⊗ Terminado con tubo con dos entradas de 2" con tapones y columna, con comando con la leyenda "Bombas"
- ⊗ Nudo de cálculo hidráulico

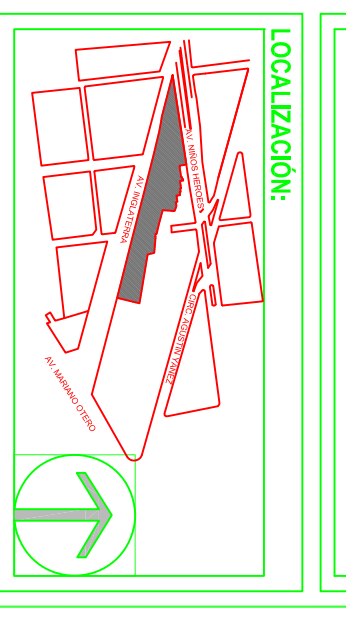

NOTAS:
1. Este plan se elabora en base a los planos de arquitectura y de instalaciones eléctricas y de telecomunicaciones.
2. Se han considerado los cambios de nivel de tubería indicados en el plan.

PROYECTOS DE INSTALACIONES ELÉCTRICAS Y DE TELECOMUNICACIONES
ING. JUAN JOSÉ MANTUERRA
ABRIL 2013

TEI

NOMBRE DEL PROYECTO: INSTALACIONES ELÉCTRICAS Y DE TELECOMUNICACIONES PARA LA OFICINA DE ADMINISTRACIÓN GENERAL Y SUPERVISIÓN DE LA OBRA


CLAVE DEL PLANO: 07-PC1-04

CONTENIDO: INSTALACIÓN CONTRA INCENDIO NIVEL (+17.92)

ESCALA:	1:50	FECHA:	DICIEMBRE 2013
DISEÑO:	RAMÓN	REVISIÓN:	RAMÓN
APROBADO:	RAMÓN	REVISOR:	AS BUILT

ESCALA GRÁFICA: